



Plan de récolement R.D.C

Echelle : 1/150

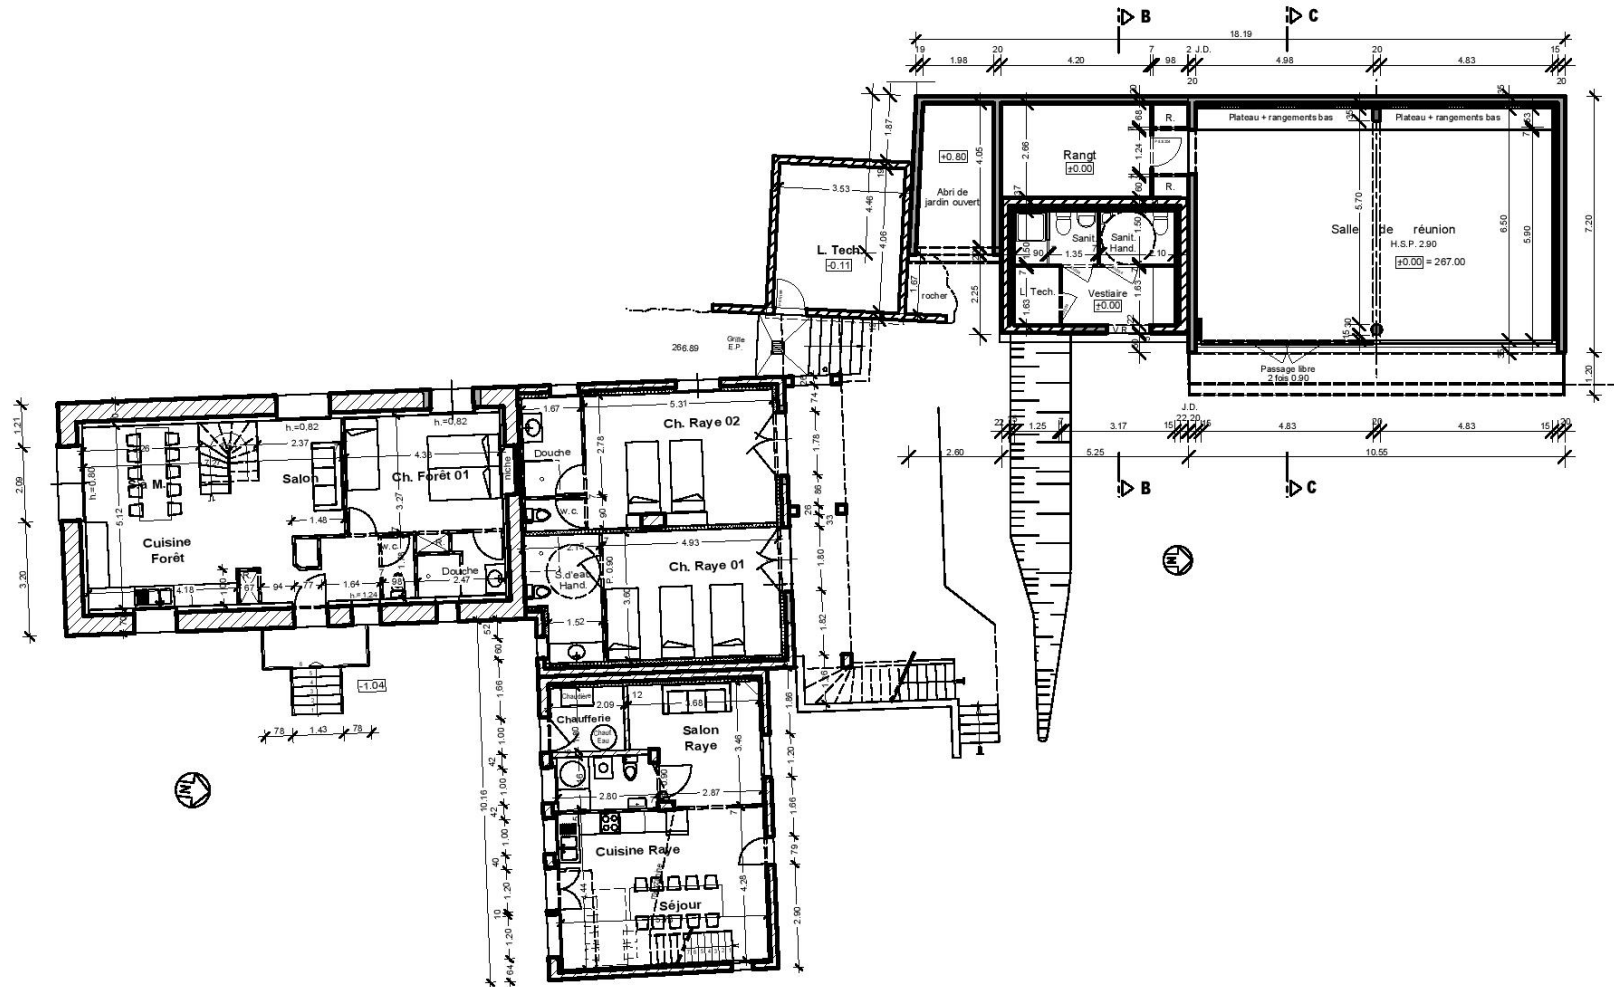

Plan Rez-de-Chaussée

Ech. : 1/100

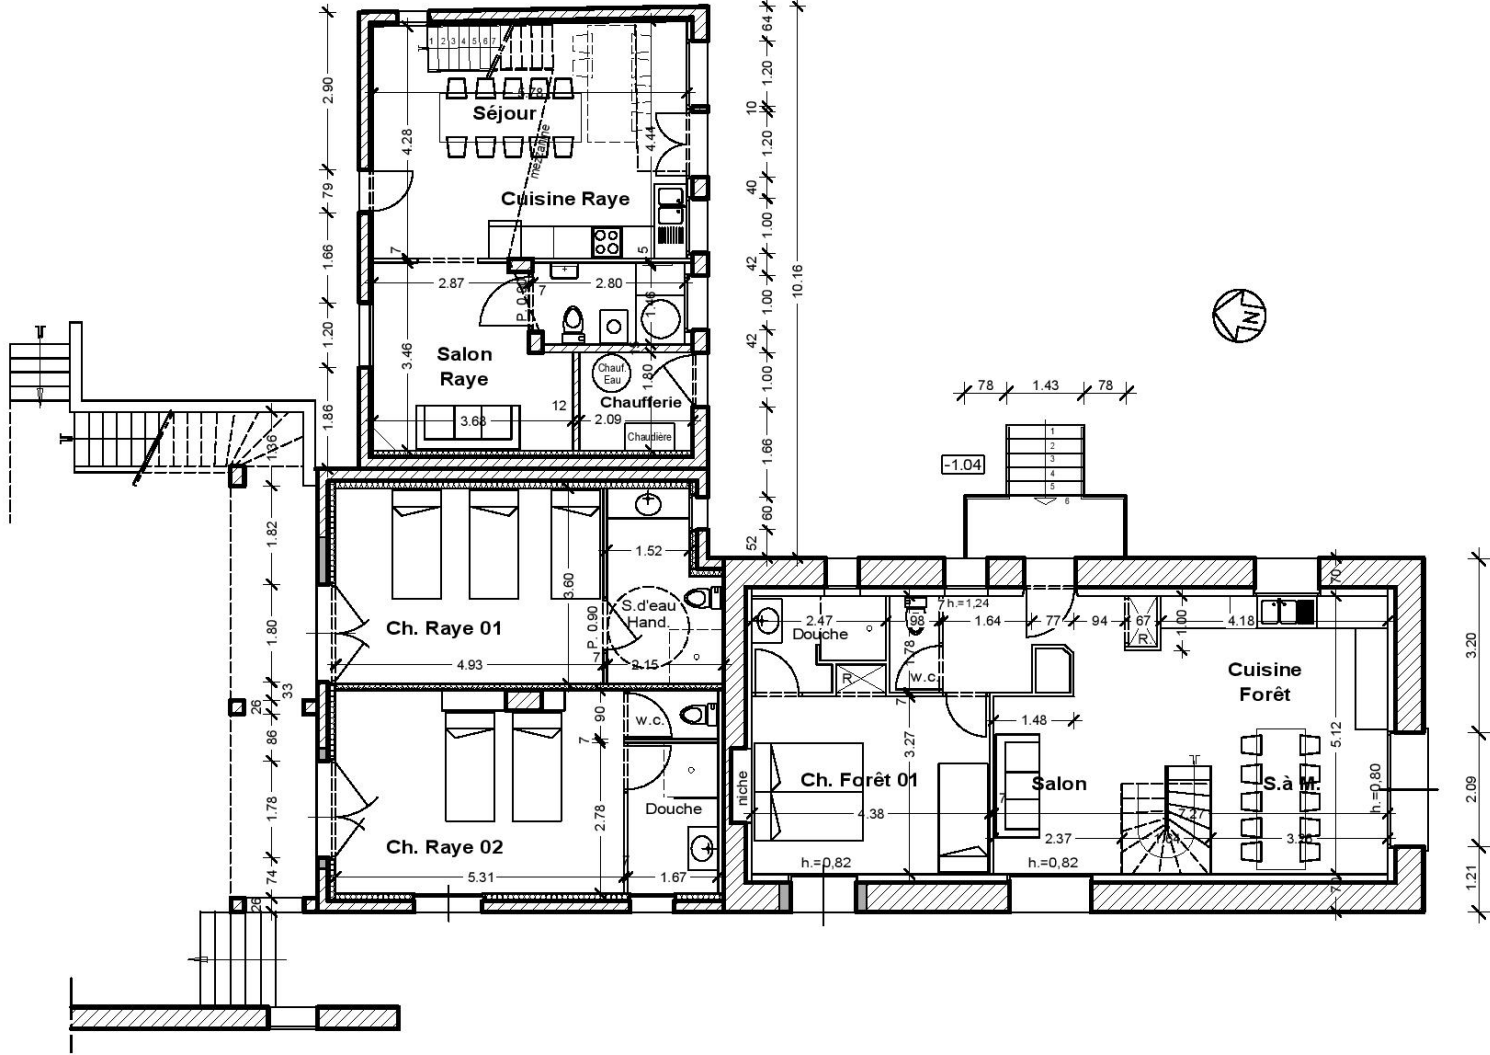

Plan Etage

Ech. : 1/100

